


 


ALTZ-BLIN GEOMETRES
EXPERTS
69360 SAINT-SYMPHORIEN-D'OYON
Téléphone 04 78 02 73 98 - Télécopie 04 78 02 94 07
E-Mail : cabinet.altz@wanadoo.fr
Ref. 1042.173 Date: 30/03/2007 P. N° 11.1.4

◀ N°18

DEPARTEMENT DE L'ISERE
COMMUNE DE
CHASSE sur RHONE

7.3 ASSAINISSEMENT

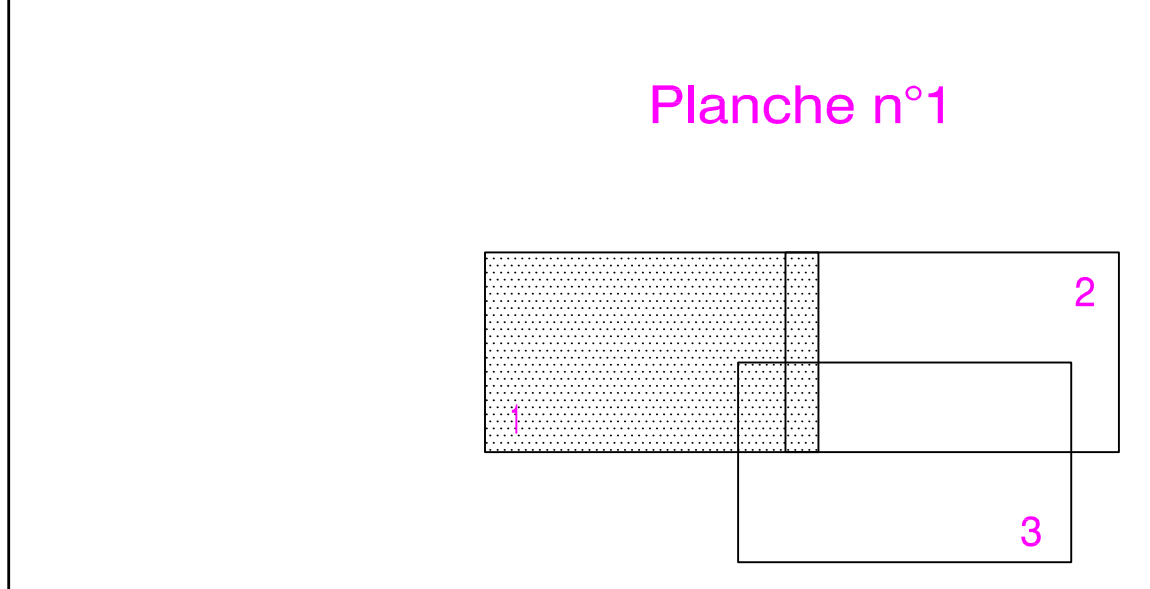


S.D.E.I. Parc d'activités LE GARRON Rue de la Fraternité 69700 GIVORS

ERIC ALTZ GEOMETRE
EXPERT
47, rue Centrale - B.P. 78
69360 SAINT-SYMPHORIEN-D'OYON
Téléphone 04 78 02 73 98 - Télécopie 04 78 02 94 07

Echelle: 1/2000 (0,5mm.p.m.)	
Référence: 06.270.1042.173	Dessiné: C.R.
Mise à jour de Janvier 2000	F.R.
Mise à jour de Janvier 2003	F.R.
Mise à jour de Septembre 2003	F.R.
Mise à jour de Janvier 2007	F.R.
Mise à jour de Février 2007	F.R.

- Légende**
- Réseau eaux usées
 - Collecteur S.I.S.E.C.
 - Réseau unitaire
 - Réseau eaux pluviales
 - Collecteur de l'autoroute A7
 - Portion de réseau au tracé inconnu
 - Arrêt de réseau (temporaire)
- 1:10000 Altitude N.G.F. (Littoral et Orthométrique) du Tampon
1:10000 Altitude N.G.F. (Littoral et Orthométrique) du fil d'eau

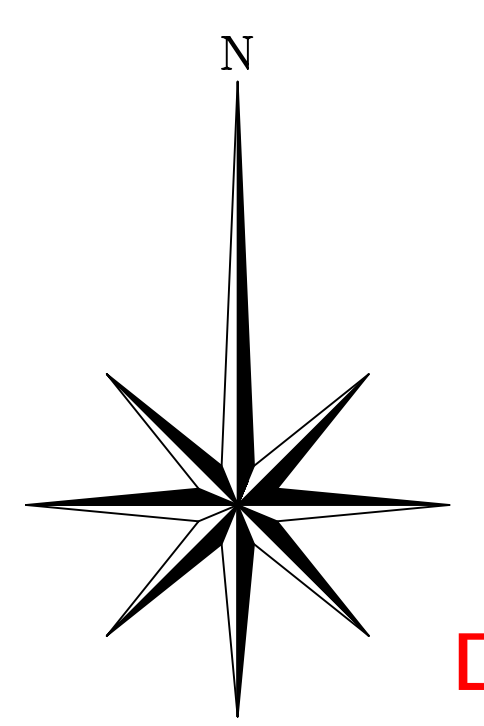

COMMUNE DE GIVORS
DEPARTEMENT DU RHONE

Le tracé, les caractéristiques et les altitudes ou profondeurs des différents réseaux figurant sur ce plan ont été reportés d'après des plans de récolement remis à la mairie par les entreprises de T.P. chargées de travaux, la société concessionnaire (S.D.E.I.), les maîtres d'ouvrages des travaux.